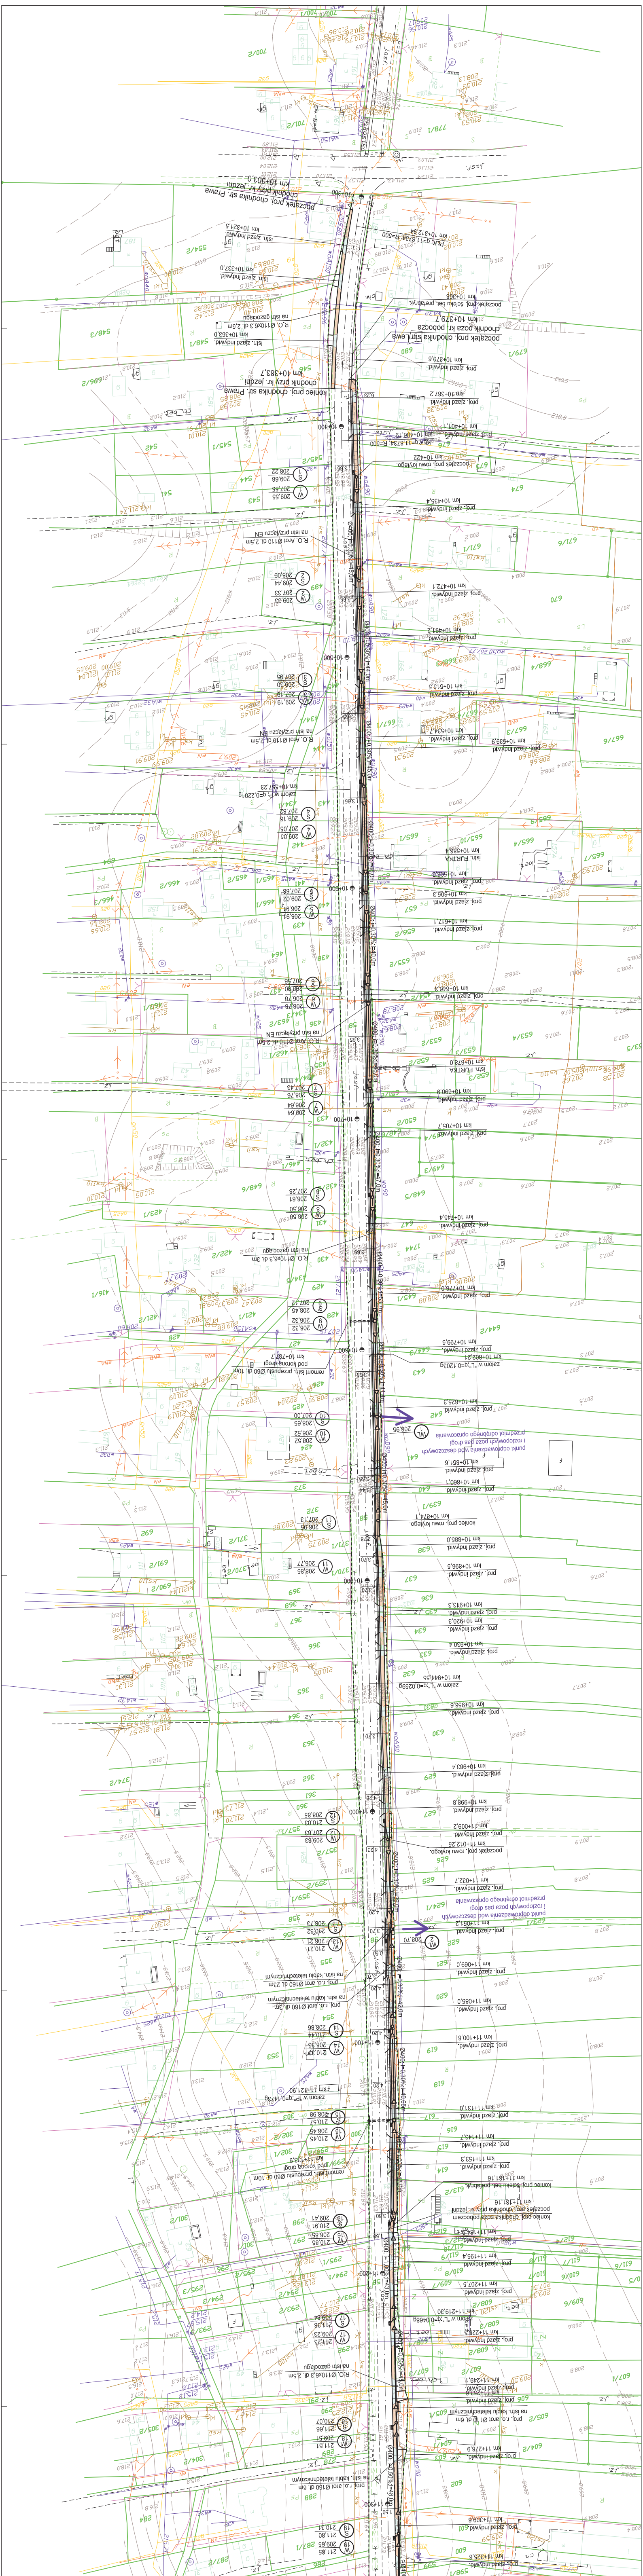
początek proj. chodnika str. Prawa
chodnik przy kr. jezdni
km 10+303,0
początek proj. chodnika str. Lewa
chodnik poza kr. pobocza
km 10+379,7
koniec proj. chodnika str. Prawa
chodnik przy kr. jezdni
km 10+383,7
R.O. Arot Ø110 dł. 2,5m
na sieć gazociągu
proj. zjazd indywid.


proj. zjazd indywid. km 11+337,6
proj. zjazd indywid. km 11+343,8
proj. zjazd indywid. km 11+356,2
proj. zjazd indywid. km 11+378,8
proj. zjazd indywid. km 11+387,0
proj. zjazd indywid. km 11+402,3
proj. zjazd indywid. km 11+416,8
początek proj. chodnika poza rowem
koniec proj. chodnika przy kr. jezdni
km 11+442
proj. zjazd indywid. km 11+439,9
początek proj. rowu krytego
koniec proj. rowu otwartego
km 11+454,20
proj. r.o. arot Ø110 dł. 24m na istn. kablu teletechnicznym
koniec proj. chodnika str. Lewa
koniec proj. chodnika poza rowem
koniec proj. rowu otwartego
km 11+541,0
Ø400; i=0,70%; l=50,0m
Ø400; i=1,5%; l=20,0m
Ø400; i=1,46%; l=50,0m
Ø400; i=2,30%; l=23,0m
11+400
11+500
11+600
km 11+361,52 załom w "P" g=0,35729
PŁK R=165,0 g=52,11399 km 11+410,76
KŁK R=165,0 g=52,11399 km 11+545,83
S 20
W 20
S 21
S 22
WL 3
58
j.asf.

STAROSTA KOLBUSZOWSKI

Na podstawie art. 28 ust. 1 ustawy z dnia 17 maja 1989 r. - Prawo geodezyjne i kartograficzne (Dz. U. z 2000 r. Nr 100 poz. 1086 i Nr 120 poz. 1268) uzgodniono usytuowanie projektowanych sieci uzbrojenia terenu

Chodnik przy dr. powiat. 162R.

Uzgodnione usytuowanie sieci uzbrojenia terenu podlega wytyczeniu i geodezyjnej inwentaryzacji powykonawczej przez jednostki uprawnione do wykonywania prac geodezyjnych.
W razie niezgodności realizacji sieci uzbrojenia terenu z uzgodnionym projektem inwestor zobowiązany jest przedłożyć mapę z wynikami pomiarów powykonawczych właściwemu organowi administracji architektoniczno - budowlanej.
Uzgodnienie usytuowania projektowanych sieci uzbrojenia terenu zachowuje ważność przez okres 3 lat od dnia wydania opinii w sprawie uzgodnienia usytuowania projektowanych sieci uzbrojenia terenu. Uzgodnienie traci ważność w przypadku, o którym mowa w §13 rozporządzenia Ministra Rozwoju Regionalnego i Budownictwa z dnia 2 kwietnia 2001 r. w sprawie geodezyjnej ewidencji sieci uzbrojenia terenu oraz zespołów uzgadniania dokumentacji projektowej (Dz. U. Nr 38 poz. 455).

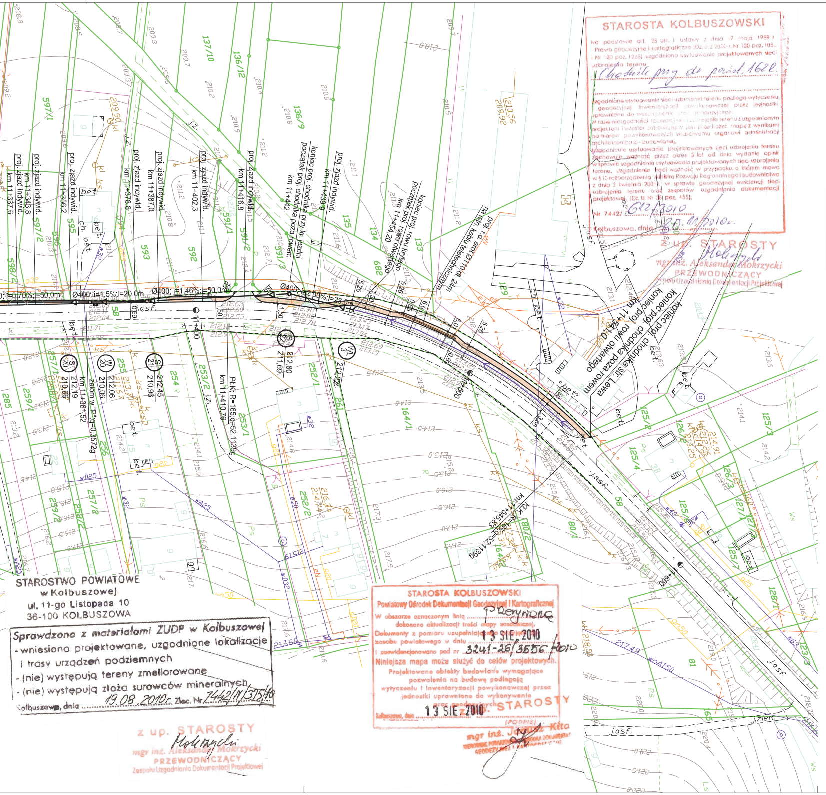Nr 7442/ 612/2010

Kolbuszowa, dnia 20.10.2010 r.

z up. STAROSTY
Mokrzycki
mgr inż. Aleksander Mokrzycki
PRZEWODNICZĄCY
Zespołu Uzgadniania Dokumentacji Projektowej

MAPA DO CELÓW PROJEKTOWYCH

SKALA 1: 1000

Województwo: podkarpackie
Powiat: Kolbuszowa
Gmina: Niwiska
Obręb: Przyłęk dz. 58
Godło mapy zasadniczej : 7.130.26.13.1, 7.130.26.13.3, 7.130.26.18.1, 7.130.26.18.3

Mapa aktualna na dzień 14.05.2010 r.

Nie wyklucza się istnienia w terenie innych nie wykazanych na niniejszej mapie urządzeń podziemnych, które nie były zgłoszone do inwentaryzacji lub o których brak jest informacji w instytucjach branżowych.

Oświadczam że granice działek wykazane na niniejszej mapie wniesiono na podstawie danych ewidencji gruntów.

ZAKŁAD USŁUGOWY
„GEO - MUZ"
Jacek Mucha
37-203 Gniewczyna Łańcucka 200
tel. 642-71-24, tel. kom. 509-587-402
NIP 794-107-59-56 REGON 65153399

Geodeta Uprawniony
Nr 19404
Jacek Mucha

LEGENDA

- 🟧 proj. chodnik, kostka bruk. szara gr.6cm
- 🟩 istn. zjazdy, proj. naw. kostka bruk. kolorowa gr.8cm
- ⬜ istn. zjazdy, proj. naw. beton asfaltowy
- / \ istn. zjazdy, proj. naw. kruszywo łamane
- ── proj. krawężnik betonowy gr. 20cm
- ── proj. obrzeże betonowe gr. 8cm
- ------- granice poasa drogowego
- remont istn. przepustu pod koroną drogi
- ─▷─ proj. rów kryty
- Ⓢ proj. studnia rewizyjna betonowa prefabrykowana
- Ⓦ proj. wpust uliczny Ø 50 z osadnikiem
- Ⓦⓛ proj. wylot rowu krytego
- ◇ proj. studnia monolityczna
- ═ proj. r.o. na istn. kablu teletechnicznym
- ═ proj. rura ochronna na istn gazociągu
- ── proj. krawędź pobocza
- → proj. budowa, przebudowa rowu
- → proj. ściek betonowy prefabrykowany

STAROSTA KOLBUSZOWSKI
Powiatowy Ośrodek Dokumentacji Geodezyjnej i Kartograficznej

W obszarze oznaczonym linią Przerywaną dokonano aktualizacji treści mapy zasadniczej.
Dokumenty z pomiaru uzupełniającego przyjęto do zasobu powiatowego w dniu 13 SIE. 2010
i zaewidencjonowano pod nr 3241-26/3556/2010

Niniejsza mapa może służyć do celów projektowych.
Projektowane obiekty budowlane wymagające pozwolenia na budowę podlegają wytyczeniu i inwentaryzacji powykonawczej przez jednostki uprawnione do wykonywania prac geodezyjnych.

Kolbuszowa, dnia 13 SIE. 2010

z up. STAROSTY
(PODPIS)
mgr inż. Janusz Kita
KIEROWNIK POWIATOWEGO OŚRODKA DOKUMENTACJI GEODEZYJNEJ I KARTOGRAFICZNEJ

STAROSTWO POWIATOWE
w Kolbuszowej
ul. 11-go Listopada 10
36-100 KOLBUSZOWA

Sprawdzono z materiałami ZUDP w Kolbuszowej
- wniesiono projektowane, uzgodnione lokalizacje i trasy urządzeń podziemnych
- ~~(nie)~~ występują tereny zmeliorowane
- ~~(nie)~~ występują złoża surowców mineralnych

Kolbuszowa, dnia 19.08.2010 r. Zlec. Nr 7442/IV/375/10

z up. STAROSTY
Mokrzycki
mgr inż. Aleksander Mokrzycki
PRZEWODNICZĄCY
Zespołu Uzgadniania Dokumentacji Projektowej

ZARZĄDZANIE I DORADZTWO
BUDOWNICTWO LĄDOWE
mgr Inż Andrzej Klecha
Mielec, ul. Orzeszkowej 14

tel. (017) 773 50 81
e-mail: aklecha@powiat.mielec.pl

Przedmiot: **PROJEKT WYKONAWCZY**
budowa chodnika dla pieszych przy drodze powiatowej nr 1 162R
Mielec-Rzochów-Przyłęk-Ostrowy Tuszowskie-Podtrąba
od km 10+303 - km 11+541 w miejscowości Przyłęk

Nazwa opracowania skala
Plan sytuacyjny. Skala 1:1000

Branża	Projektował	Sprawdził
Drogowa	mgr inż. A. Grądalski nr upr.PDK/0090/POOD/07	mgr inż. A. Klecha nr upr.PDK/0046/POOD/04
Teletechniczna	mgr inż. K. Kutrybała nr upr.1863/00/U	

Data wykonania; Listopad 2010r Nr rys. **2**